

出来形平面図 S=1:300



(変更前)

施工年度	平成24年度
工事名	23国補まち交第2-7号 市街地にぎわい再生事業 にぎわい広場整備工事
路線名	
工事箇所	茨城県常総市宝町3375-1 外
工事種別	出来形平面図
縮尺	S=1:300
図面番号	3/16
内容表示	


給排水計画平面図 S=1:300



常総市
常橋町


諏訪町


宝町

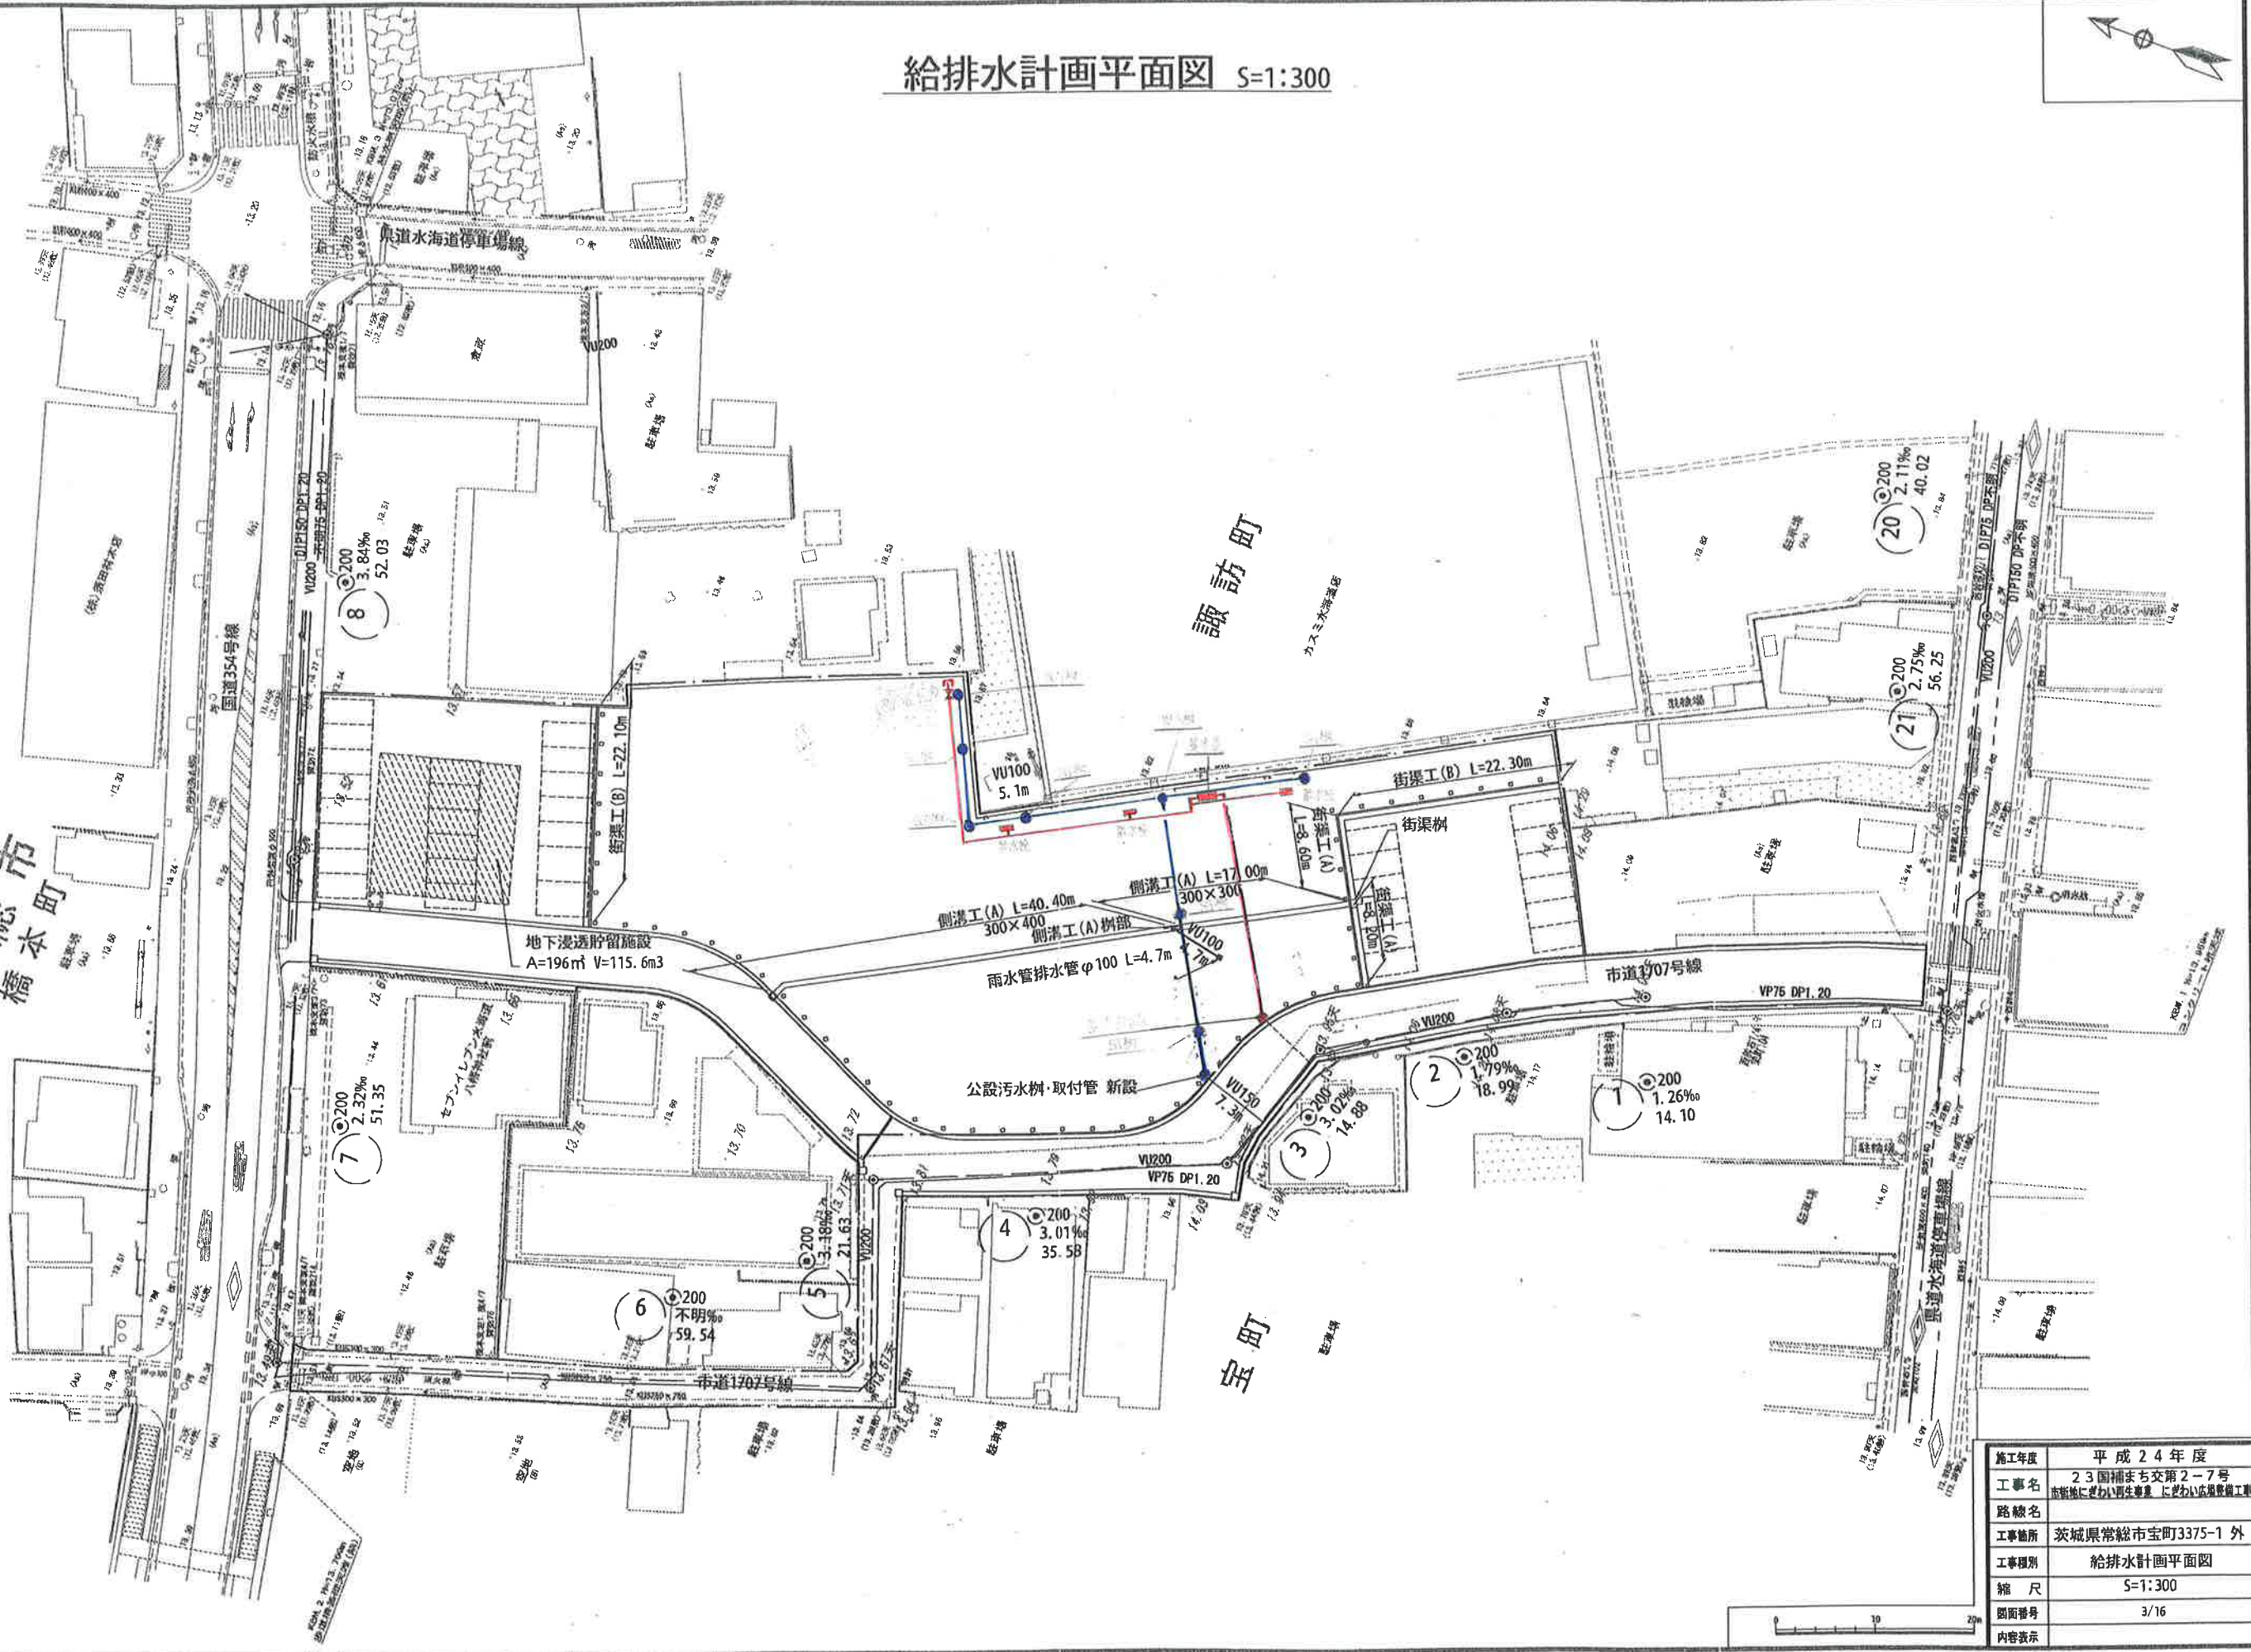

施工年度	平成24年度
工事名	23国補まち交第2-7号 市街地にぎわい再生事業 にぎわい広場整備工事
路線名	
工事箇所	茨城県常総市宝町3375-1 外
工事種別	給排水計画平面図
縮尺	S=1:300
図面番号	3/16
内容表示	

給水管 竣工図

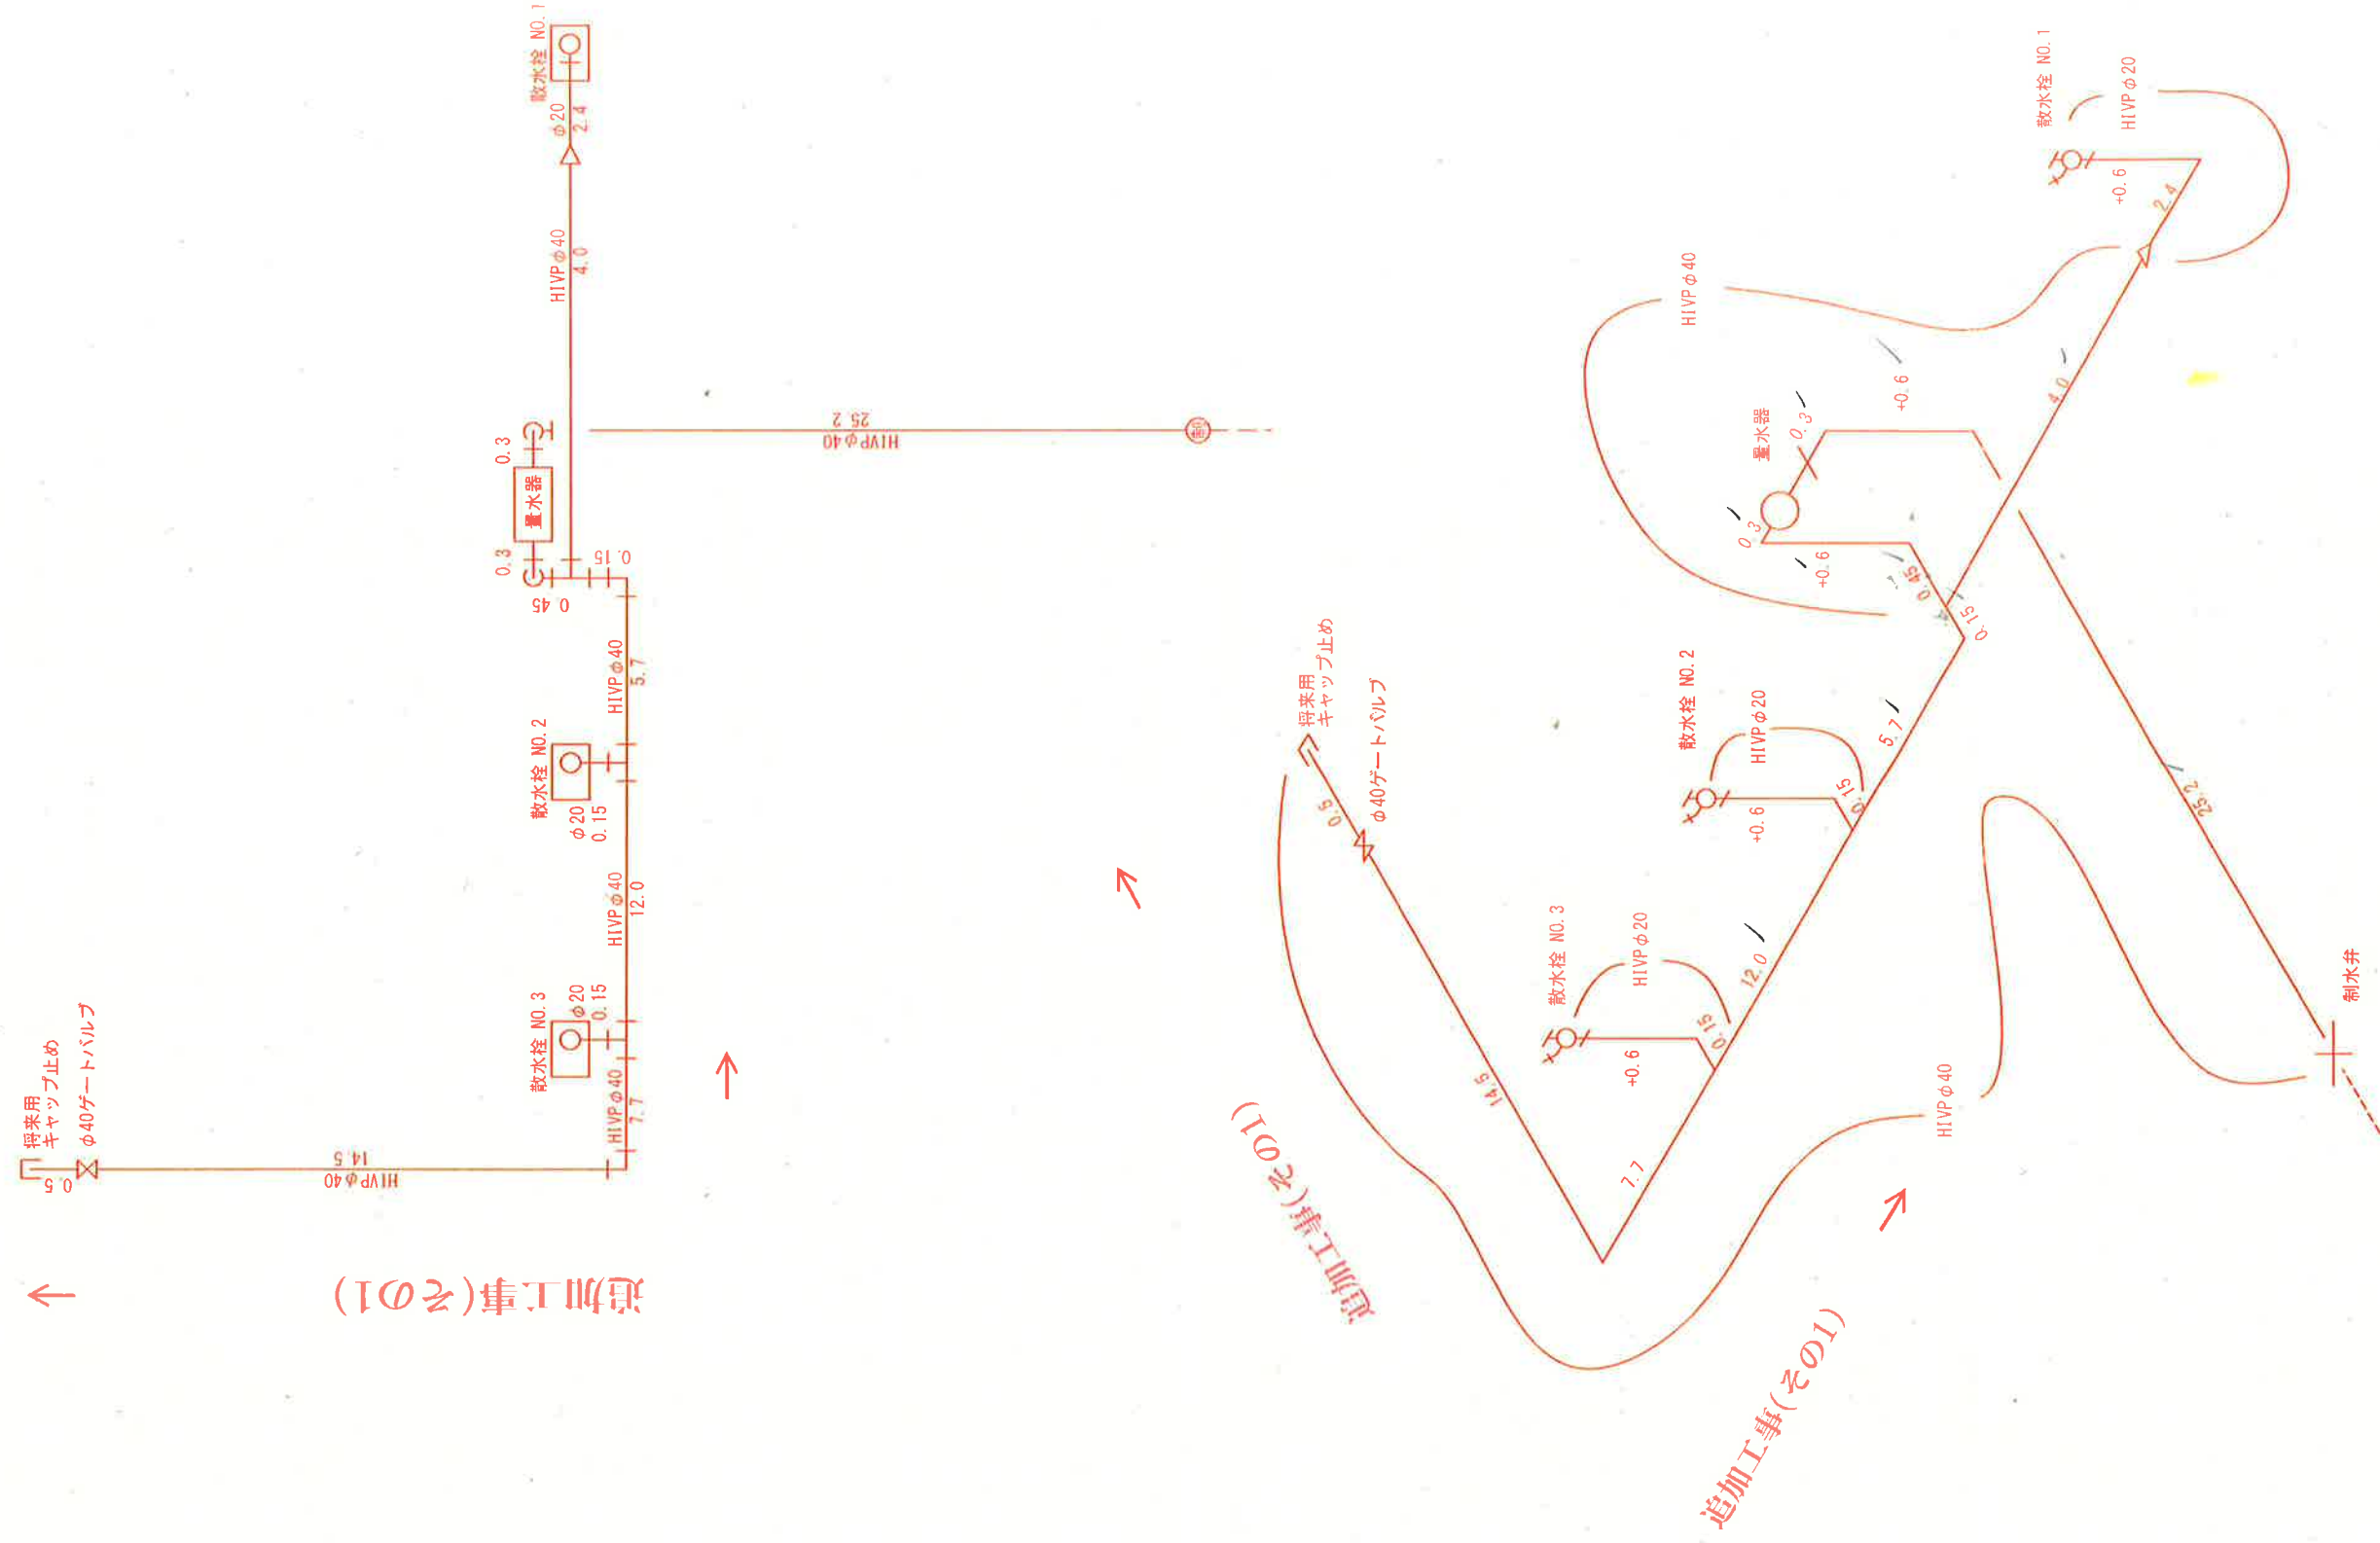


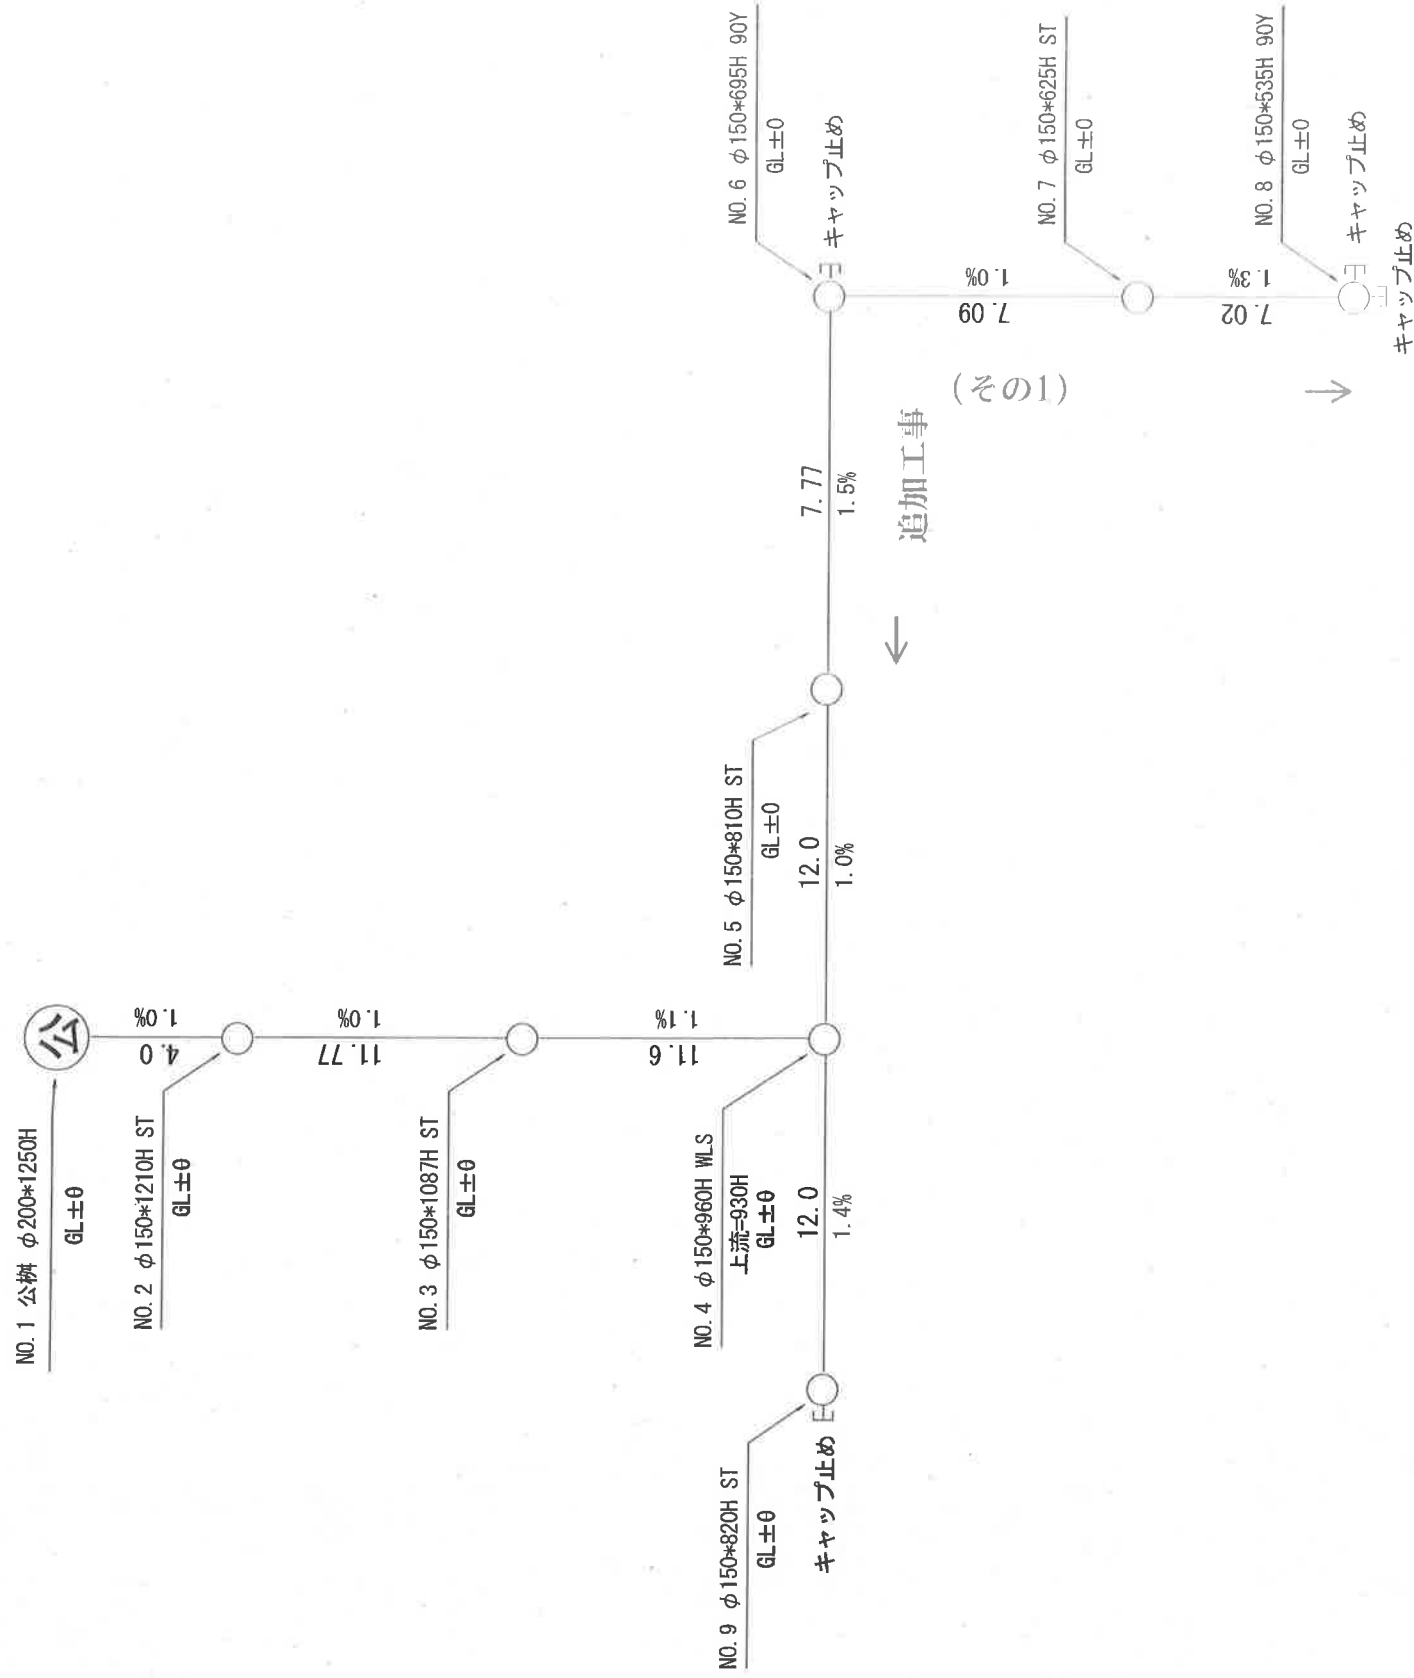

プール区分

1												
樹番号	公樹	ST	ST	WDR	WDR	ST	90Y	ST	90Y	WDR	WDR	ST
樹名称												
樹深さ	1.250	1.210	1.087	0.960	0.930	0.810	0.695	0.625	0.535	0.960	0.930	0.760
管平均深さ	1.230 1.149 1.024 0.945 0.870 0.753 0.560 0.580 0.945 0.845											
地盤高	10.000	10.000	10.000	10.000	10.000	10.000	10.000	10.000	10.000	10.000	10.000	10.000
土かぶり	1.140	1.100	0.977	0.850	0.820	0.700	0.585	0.515	0.425	0.850	0.820	0.650
管底高	8.750	8.790	8.913	9.040	9.070	9.190	9.305	9.375	9.465	10.000	9.040	9.070
追加距離		4.00	11.77	11.60		12.00	7.77	7.09	7.02			12.00
累計距離		4.00	15.77	27.37	27.37	39.37	47.14	54.23	61.25	61.25	61.25	73.25
勾配		1.0%	1.0%	1.1%		1.0%	1.5%	1.0%	1.3%			1.4%
勾配差		0.040	0.123	0.127	0.030	0.120	0.115	0.070	0.090			0.170

縦断面参考図 S = 1 : 300

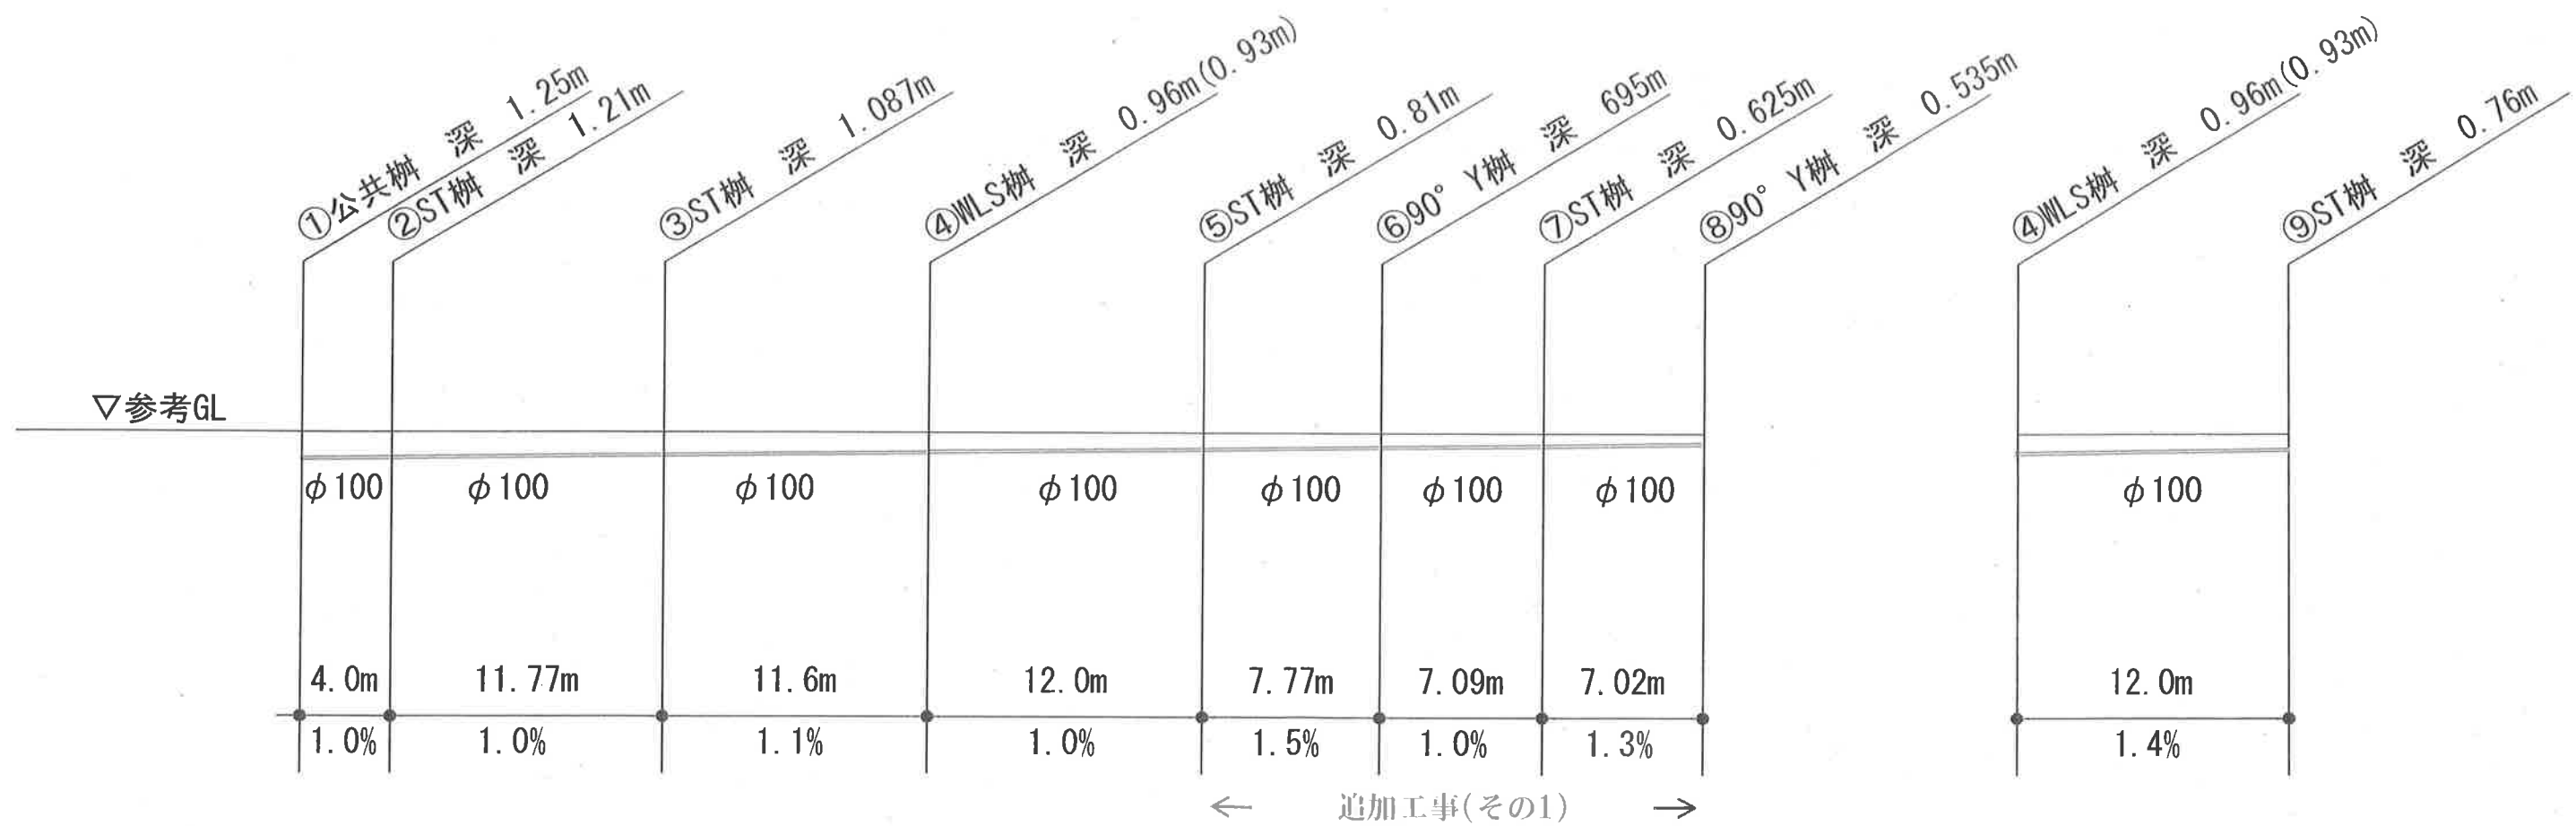

※土被り・追加距離等 別図参照